


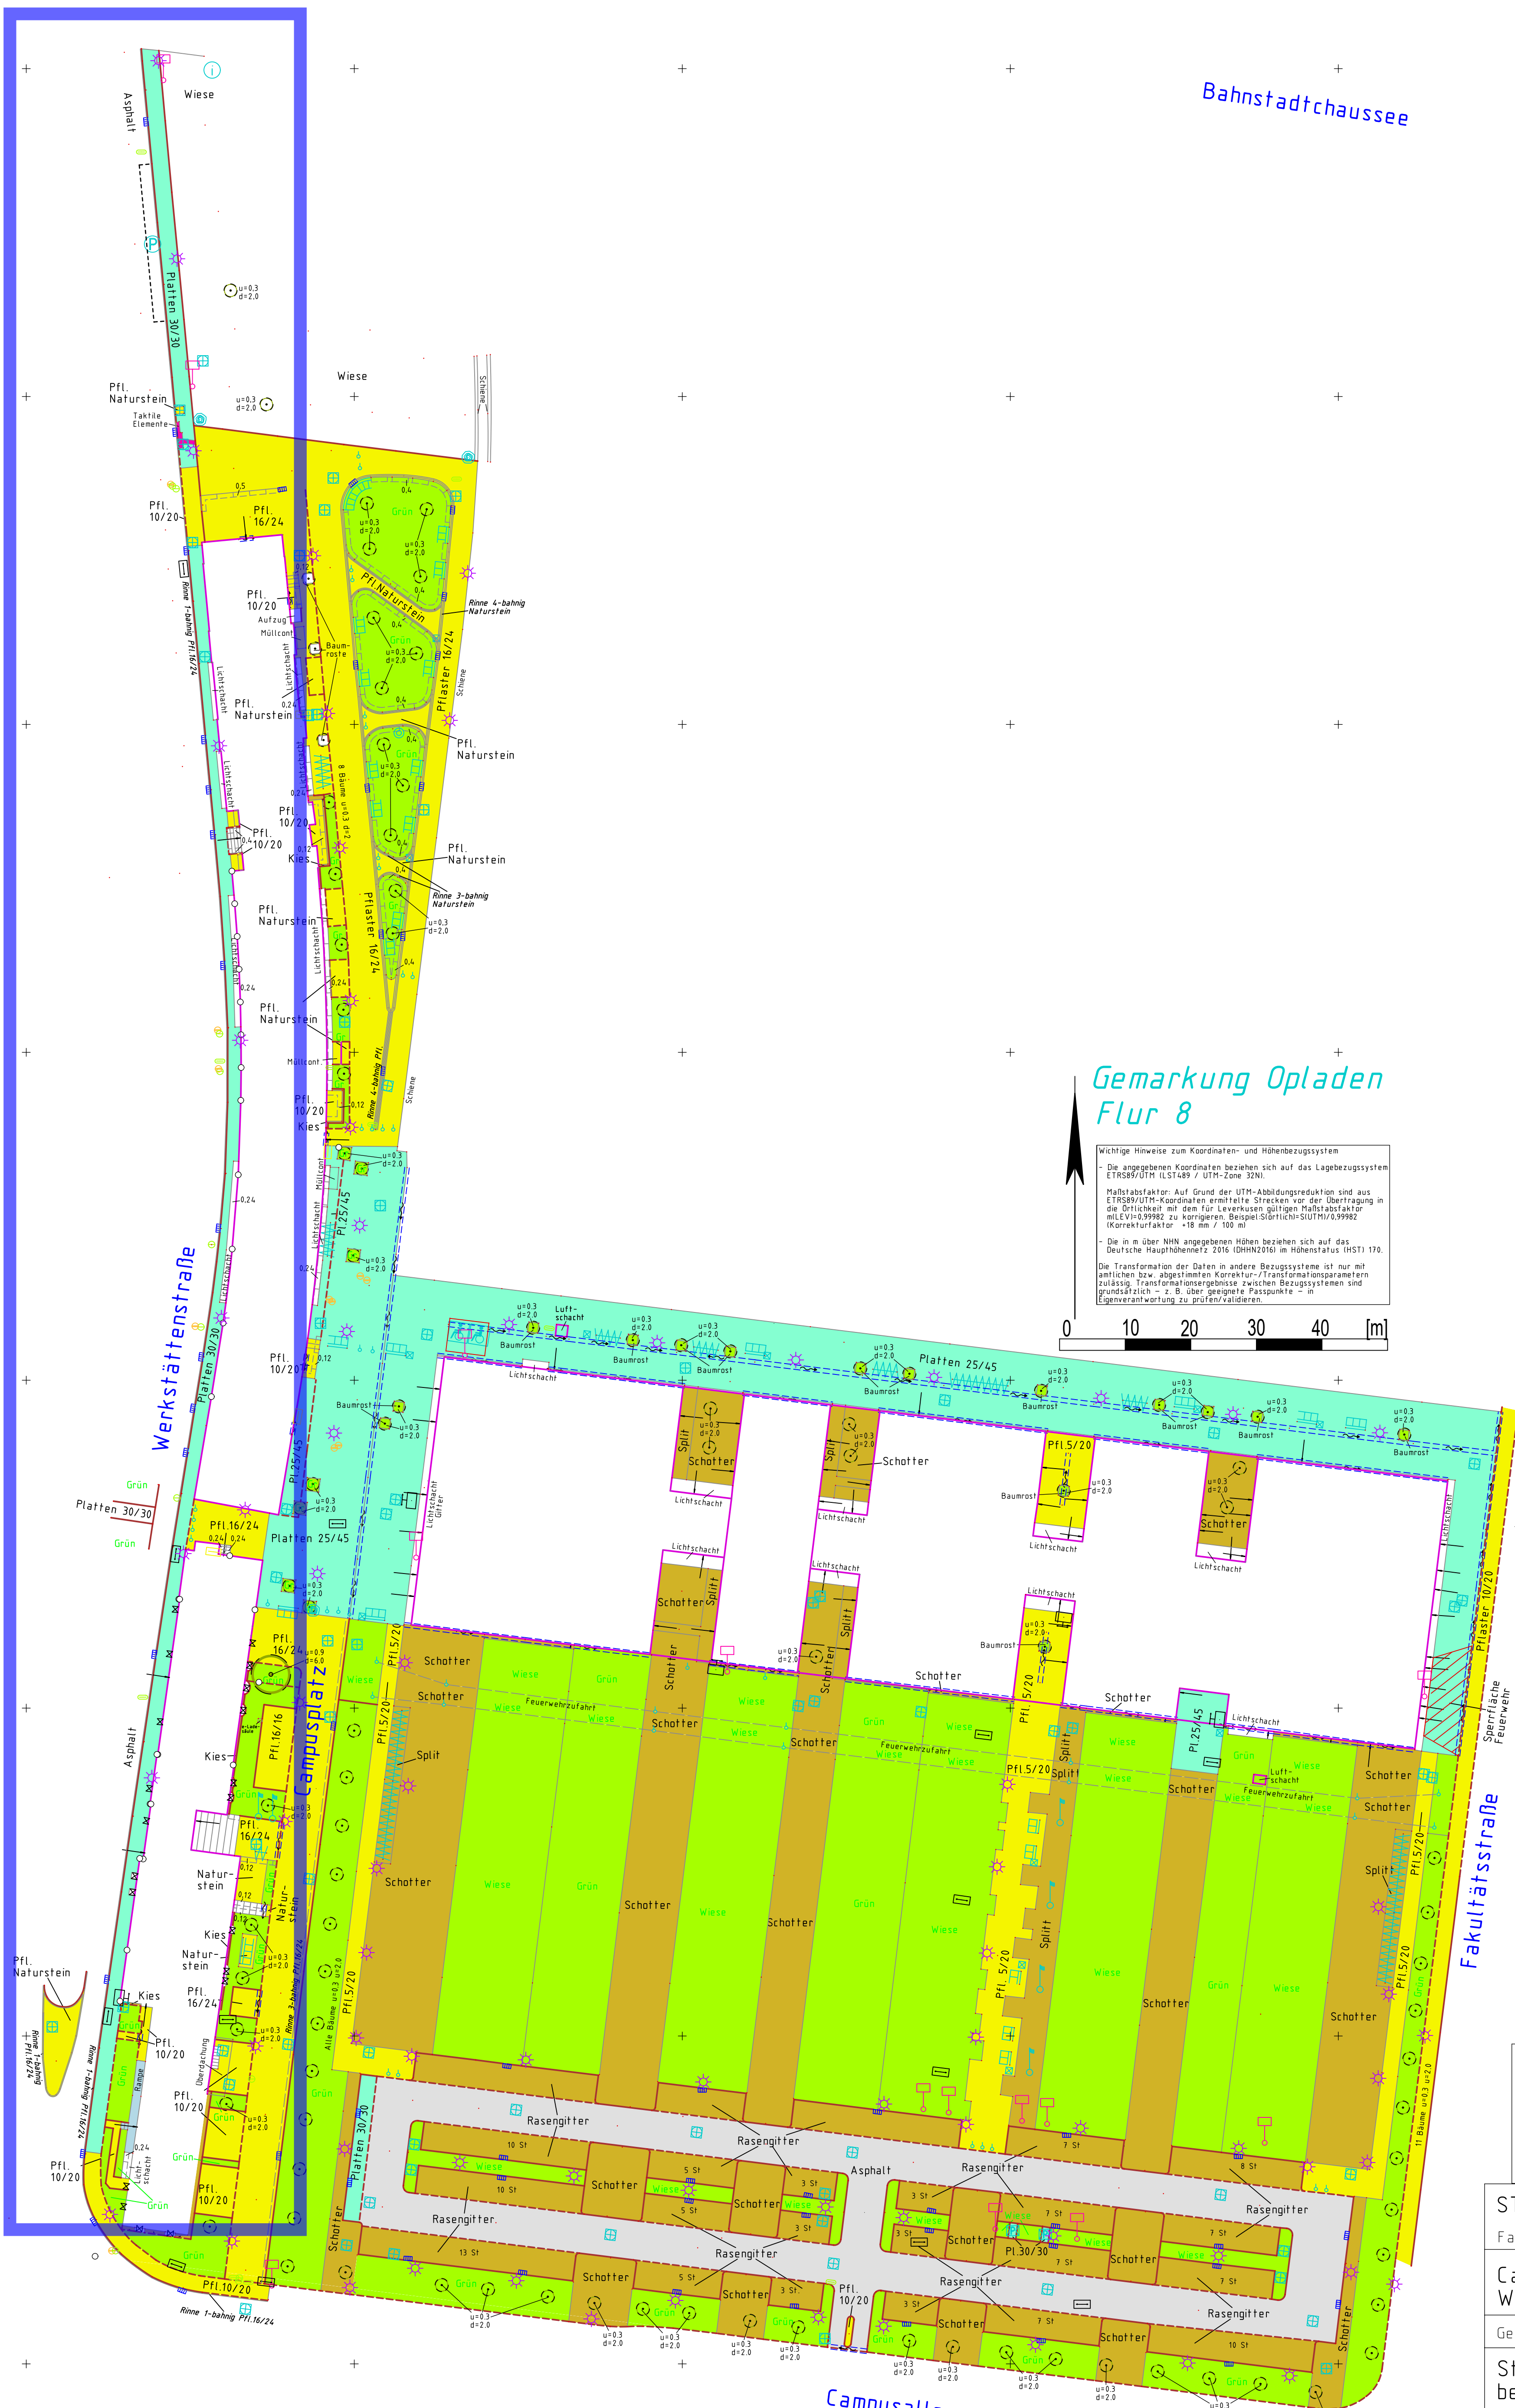

**Gemarkung Opladen
Flur 8**

Wichtige Hinweise zum Koordinaten- und Höhenbezugssystem

- Die angegebenen Koordinaten beziehen sich auf das Lagebezugssystem ETRS89/UTM (LST489 / UTM-Zone 32N).
- Maßstabsfaktor: Auf Grund der UTM-Abbildungsreduktion sind aus ETRS89/UTM-Koordinaten ermittelte Strecken vor der Übertragung in die örtliche mit dem für Leverkusen gültigen Maßstabsfaktor $m(LEV) = 0,99982$ zu korrigieren. Beispiel: $S_{\text{örtlich}} = S_{\text{UTM}} / 0,99982$ (Korrekturfaktor $+18 \text{ mm} / 100 \text{ m}$).
- Die in m über NNH angegebenen Höhen beziehen sich auf das Deutsche Haupthornnetz 2016 (DHHN2016) im Höhenstatus (HST) 170. Die Transformation der Daten in andere Bezugssysteme ist nur mit amtlichen bzw. abgestimmten Korrektur-/Transformationsparametern zulässig. Transformationsergebnisse zwischen Bezugssystemen sind grundsätzlich – z. B. über geeignete Passpunkte – in Eigenverantwortung zu prüfen/validieren.

0 10 20 30 40 [m]


STADT LEVERKUSEN Fachbereich Kataster und Vermessung	
Campusplatz und Gehweg Werkstättenstraße 1:500	
Gemarkung Opladen	Flur 8
Straßen- bestandsplan	KM-Quadrat 6058
Leverkusen, den 21.11.2022	
bearbeitet:kk	